




BAUVORHABEN:

Projekt-Nr.: 22205
Bestandserfassung
Wohngebäude

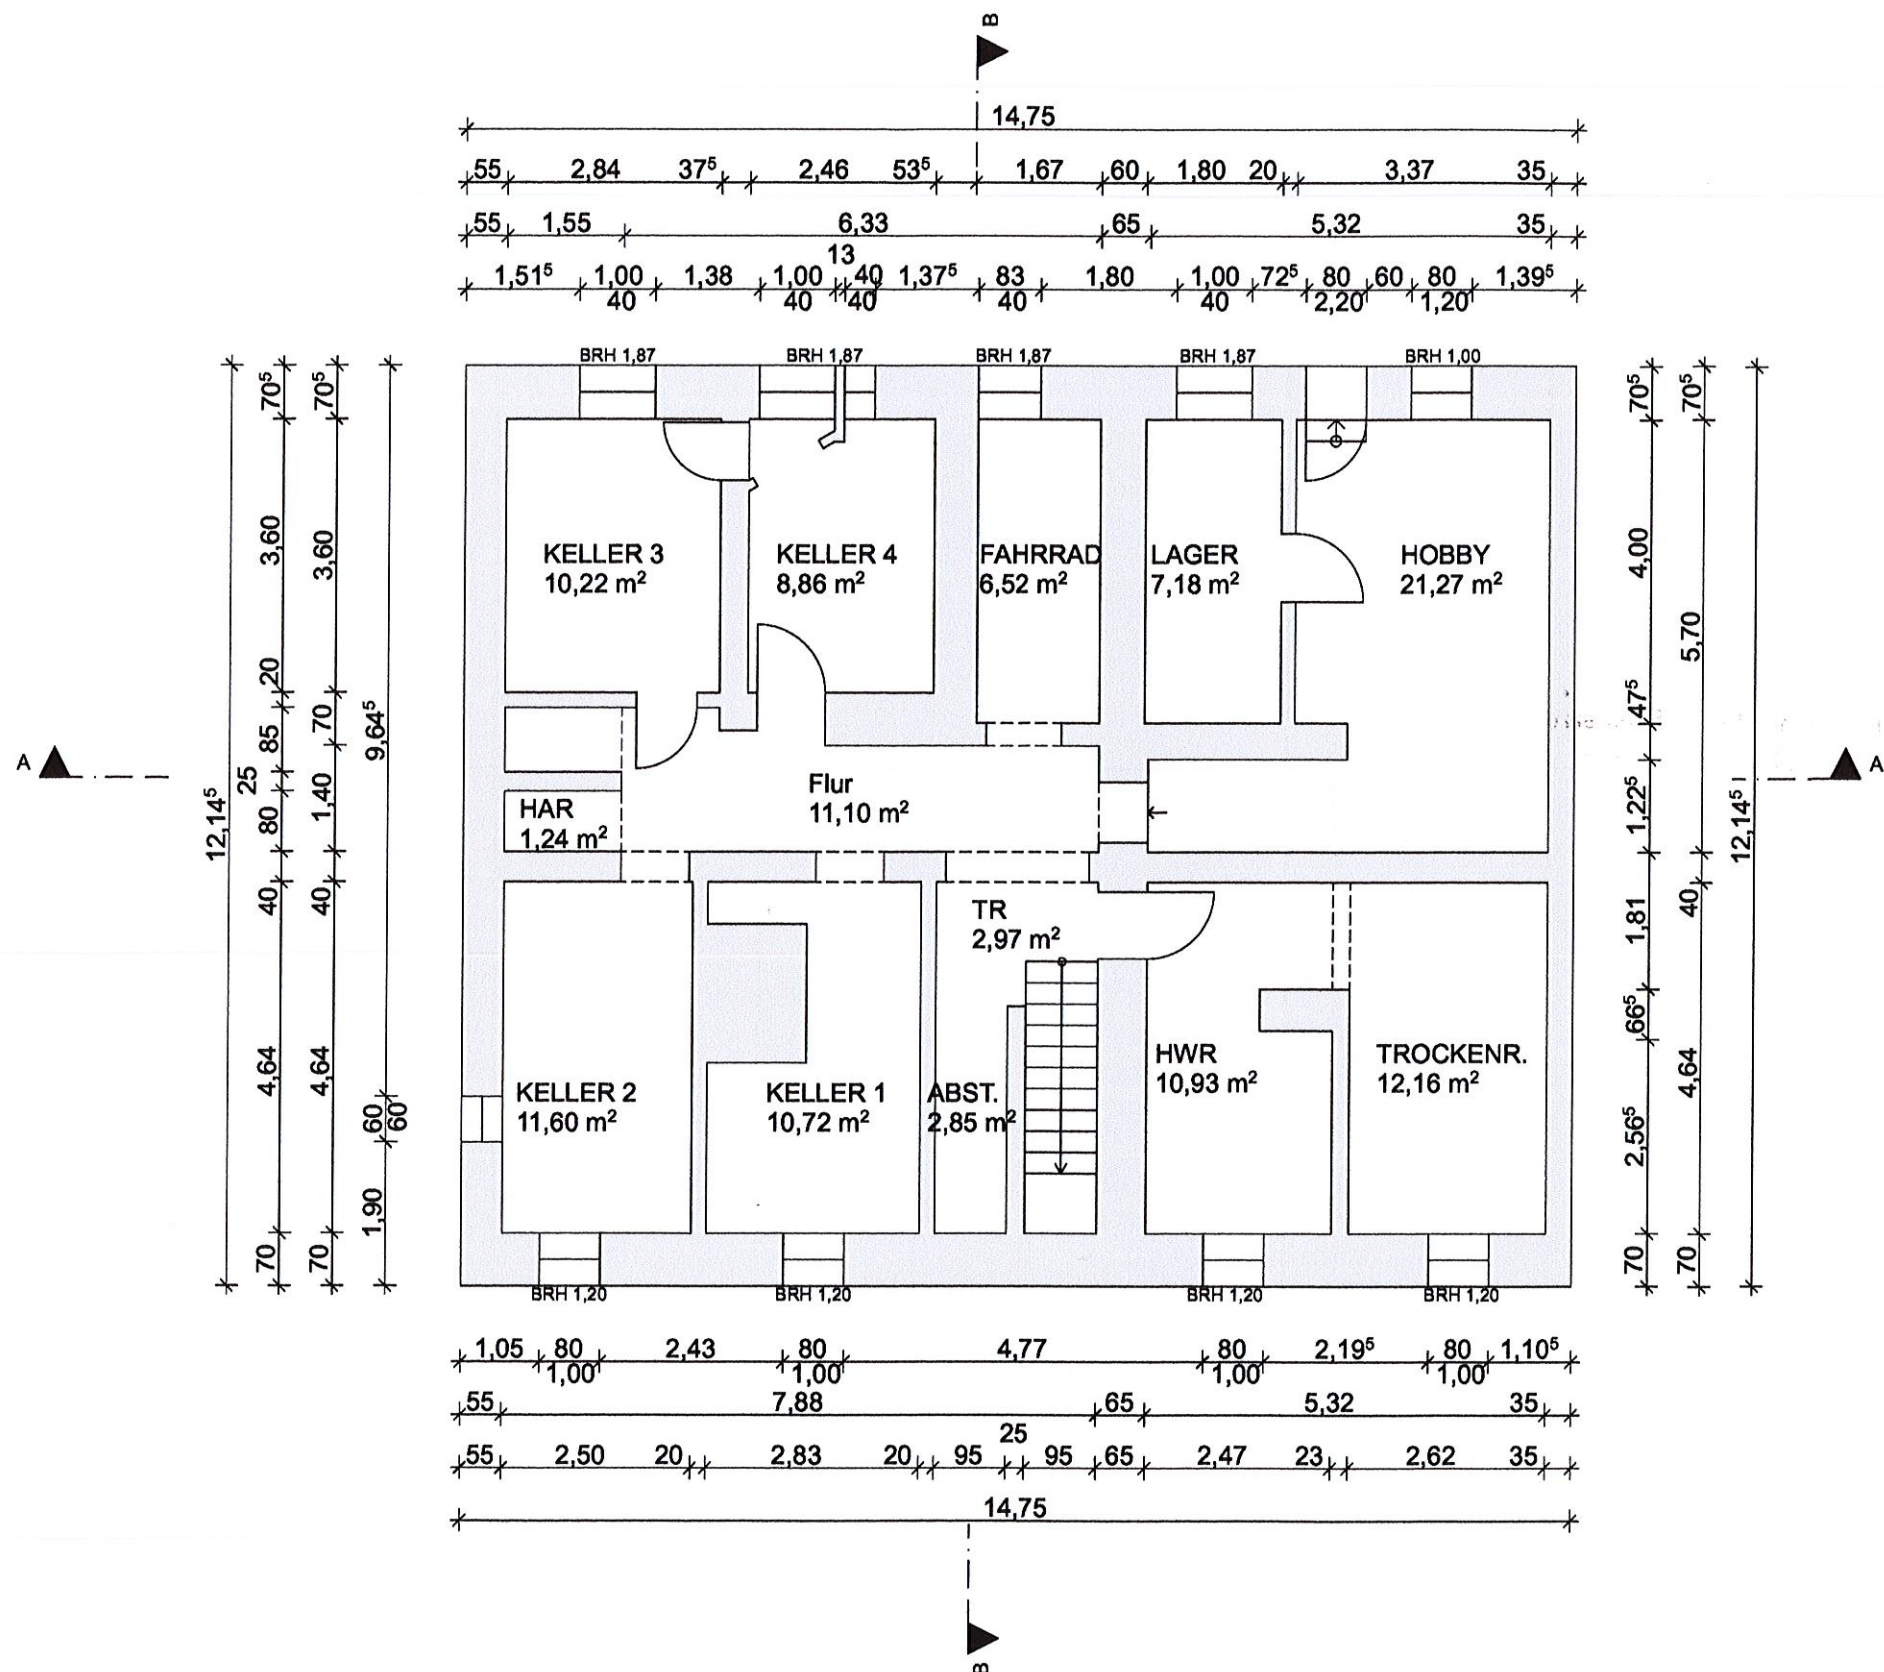

AUFTRAGGEBER:

PLANVERFASSER:

BESTANDSPLANUNG

B-001

Grundriss
Kellergeschoss

Maßstab

1:100

Datum

09.05.22

Blattgröße

420*297 A3

Planersteller