



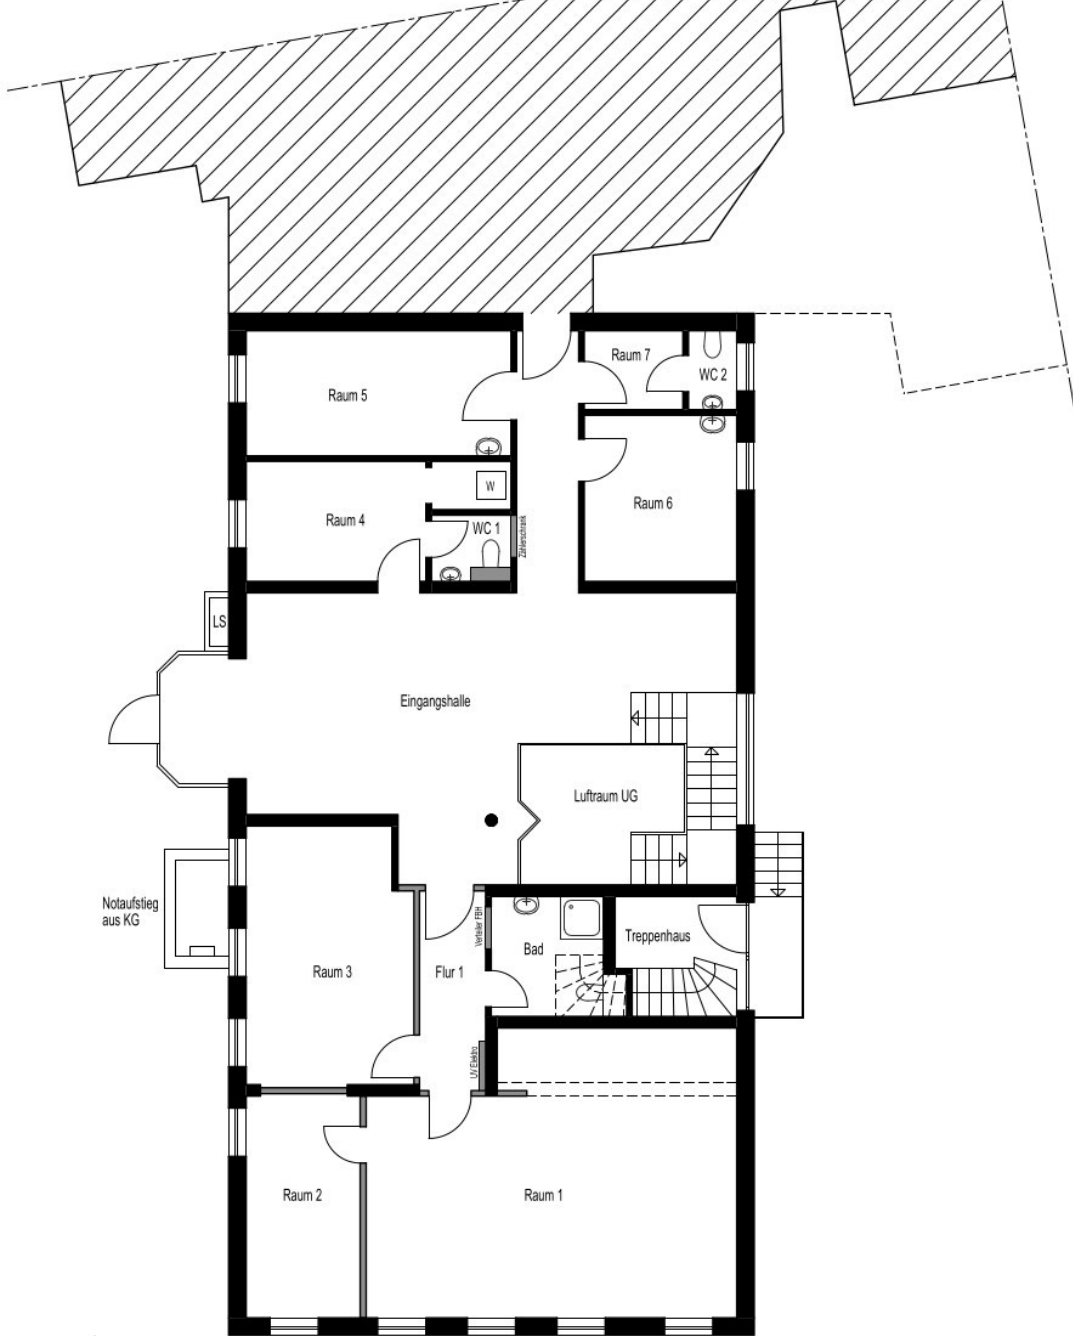

ERDGESCHOSS GRUNDRISS
BESTANDSPLAN

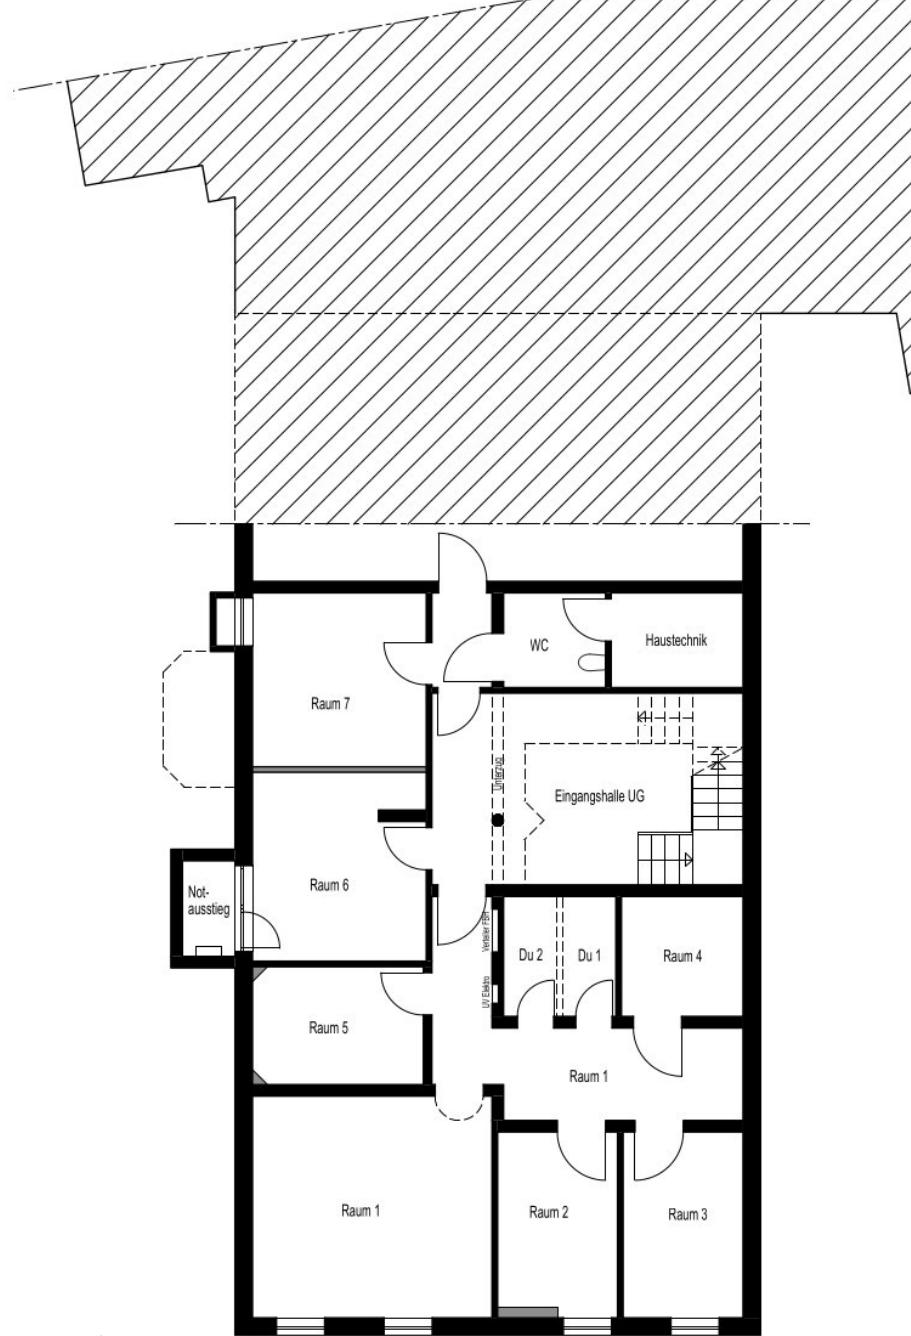

UNTERGESCHOSS GRUNDRISS
BESTANDSPLAN