


PLAN

Grundriss EG
M. 1:100

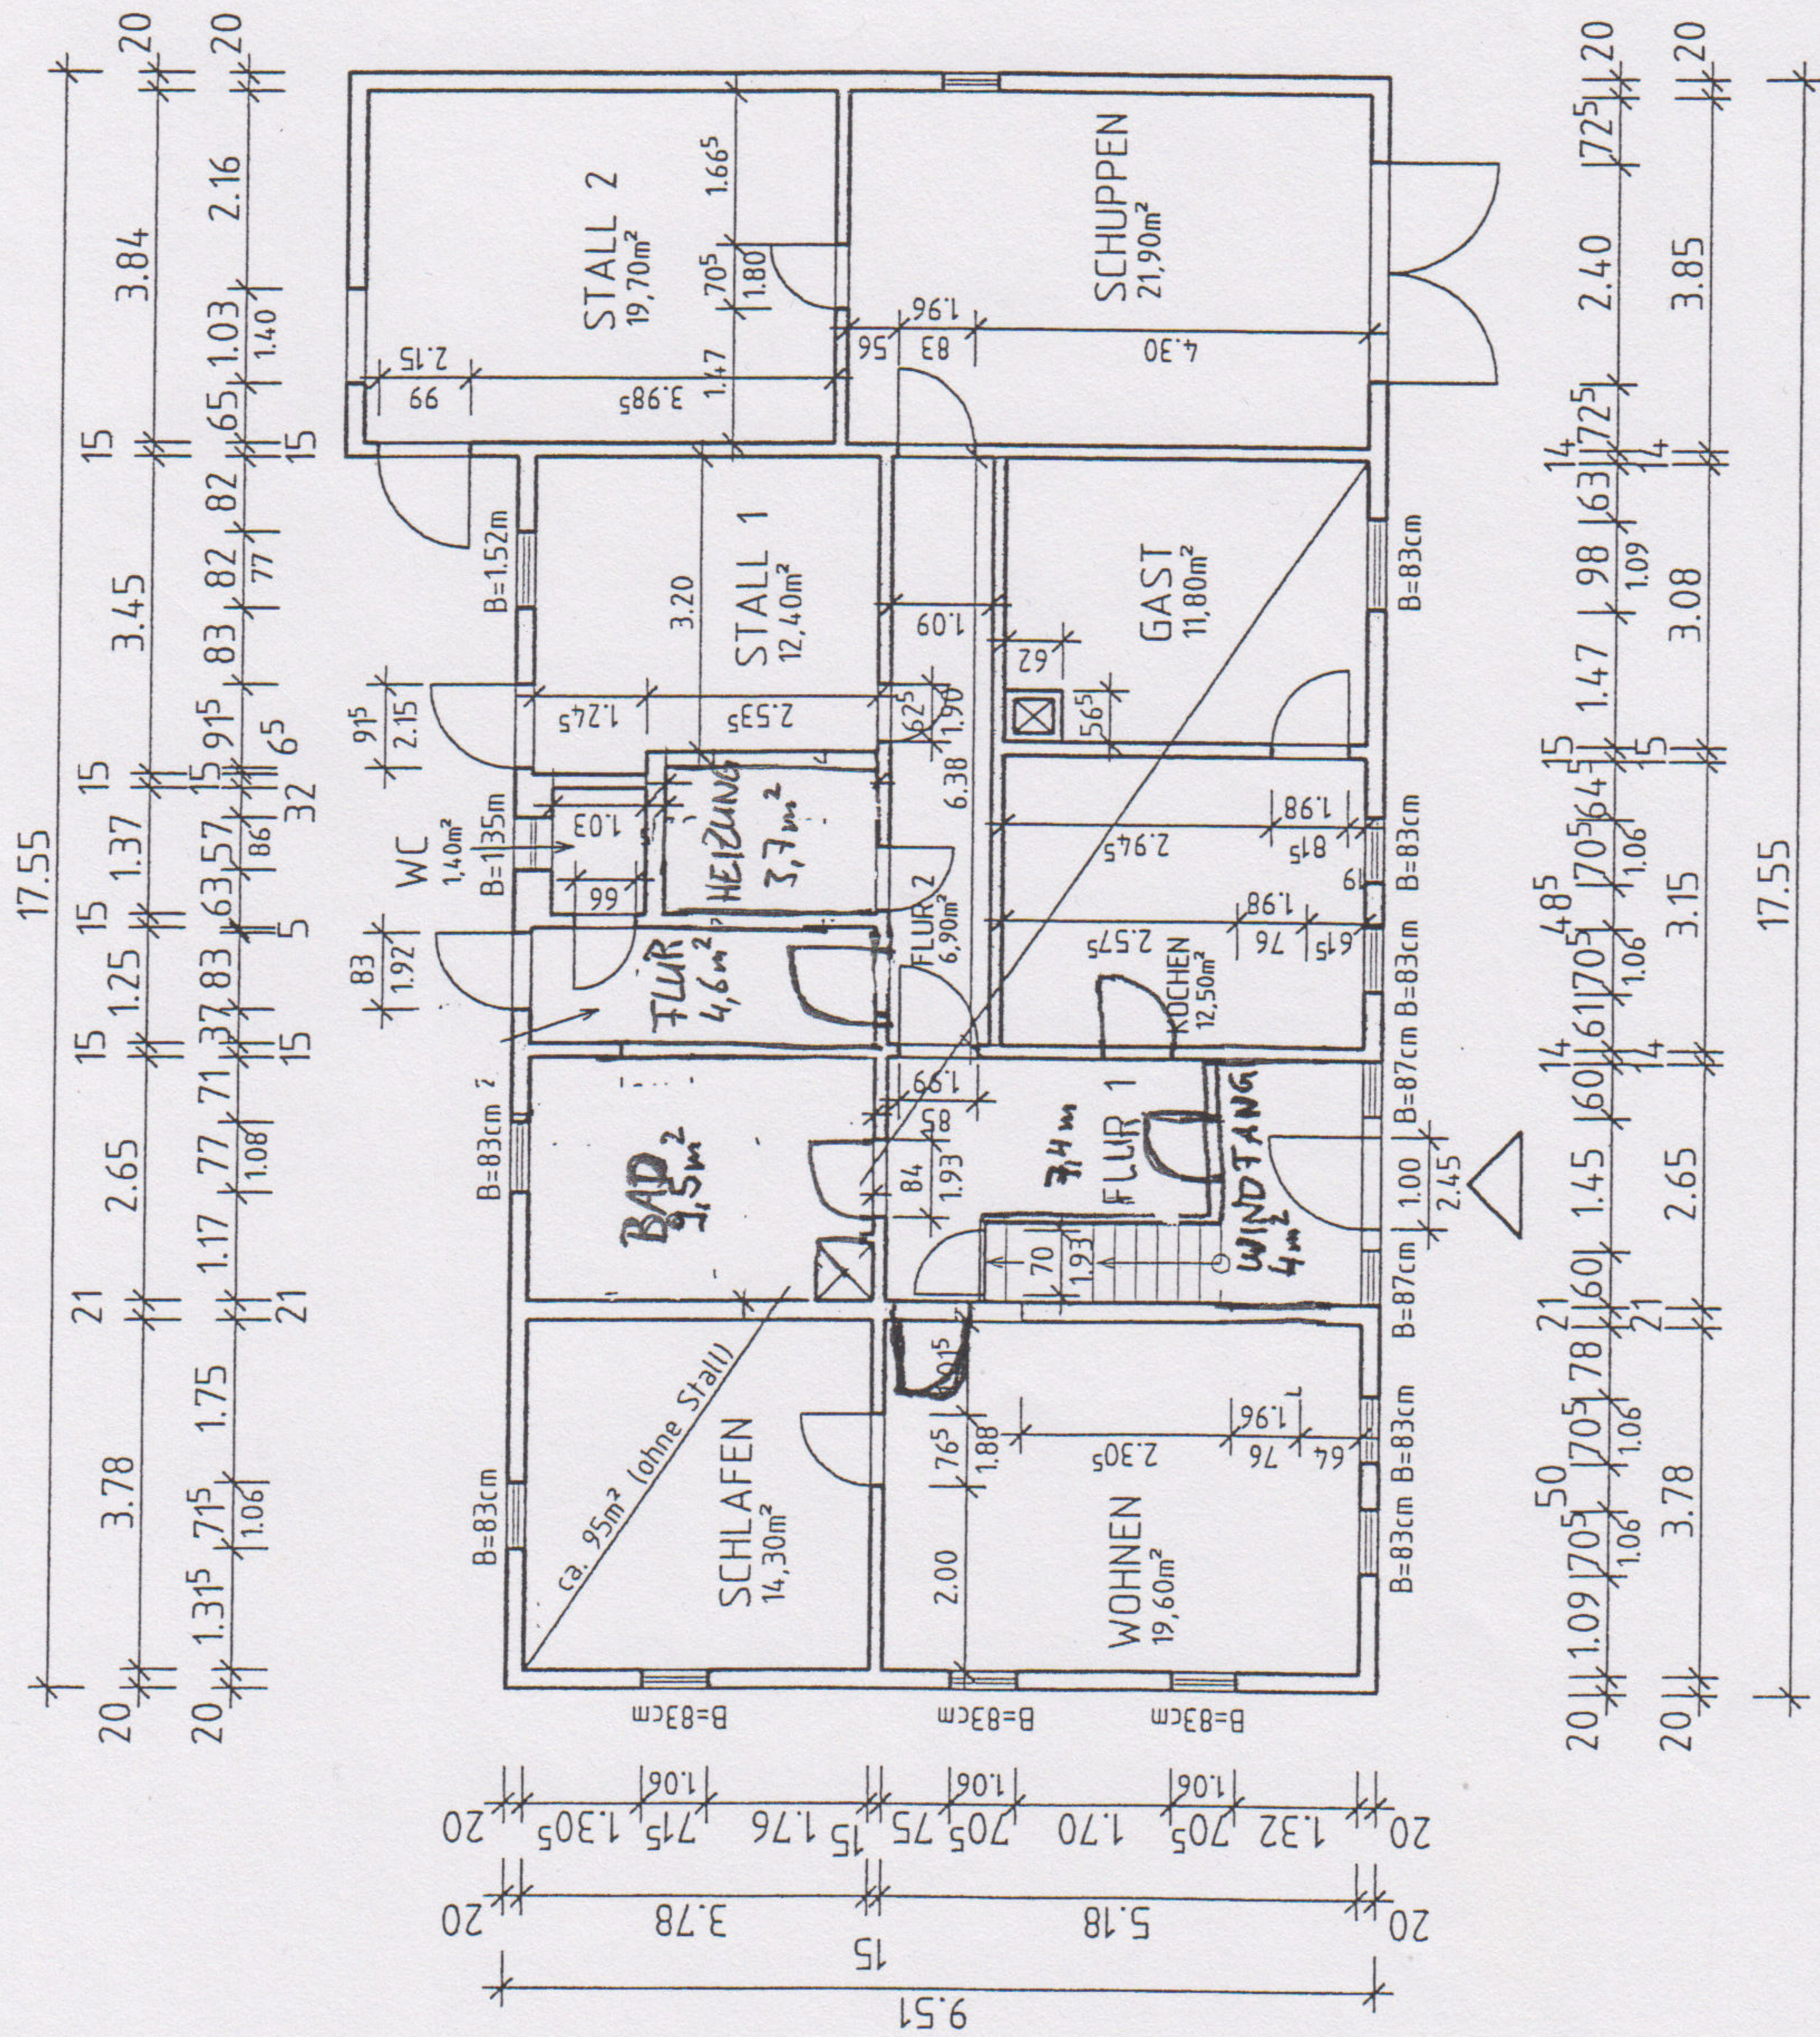

Holzbalkendecken in:
Schlafen, Wohnen, Küche,
Waschküche, Stall 2
Raumhöhen ca. 2,40-2,50m
Schuppen ca. 5,00m

vorh. Fachwerkwand
bzw. Mauerwerk

**Bestandsplan Wohnhaus Grete Wörster
Wiltgensteiner Str. 59
57271 Hülchenbach**

Manfred Wörster
Wittgensteiner Str.59a
57277 Hülchenbach

Grundriss E6

[illegible]

PROJEKT - NUMMER :	10-002
BEZEICHNET :	1: 100
BLATT - NUMMER :	1. Wieder
DATUM :	14.05.20
INDEX :	

Alle Maße sind ca.-Maße!