


30 439 175 426 24 226 24 4385 24 426 24 356 115 3435 24 3435 115 356 30



# 1. OBERGESCHOSS

|             |   |                   |                  |
|-------------|---|-------------------|------------------|
| BAUVORHABEN | IN:   | BESTANDSZEICHNUNG | PLAN NR. 2       |
| ZEICHNUNG:  | 1. OBERGESCHOSS-AUFTEILUNGSPLAN                                                                        | WOHNHAUS 18EH.    | DATUM: 10.10.82  |
| EIGENTÜMER: | WOLFRAM WESS 1/2<br>CHRISTIANE WESS 1/2<br>GABRIELE WESS 1/4<br>HÖRDER STR. 333<br>5810 WITTEN-STOCKUM |                   | MASSSTAB: 1:100  |
| ARCHITEKT:  | i.A. <i>[Signature]</i>                                                                                |                   | GEZEICHNET: G.M. |
|             |   |                   | GEANDERT: G.M.   |
|             |   |                   | GEANDERT:        |
| DIPLOM-ING. | WOLFRAM WESS, ARCHITEKT BDB/VDI<br>HÖRDER STRASSE 333 5810 WITTEN 7<br>TELEFON: 02302/10 533           |                   |                  |

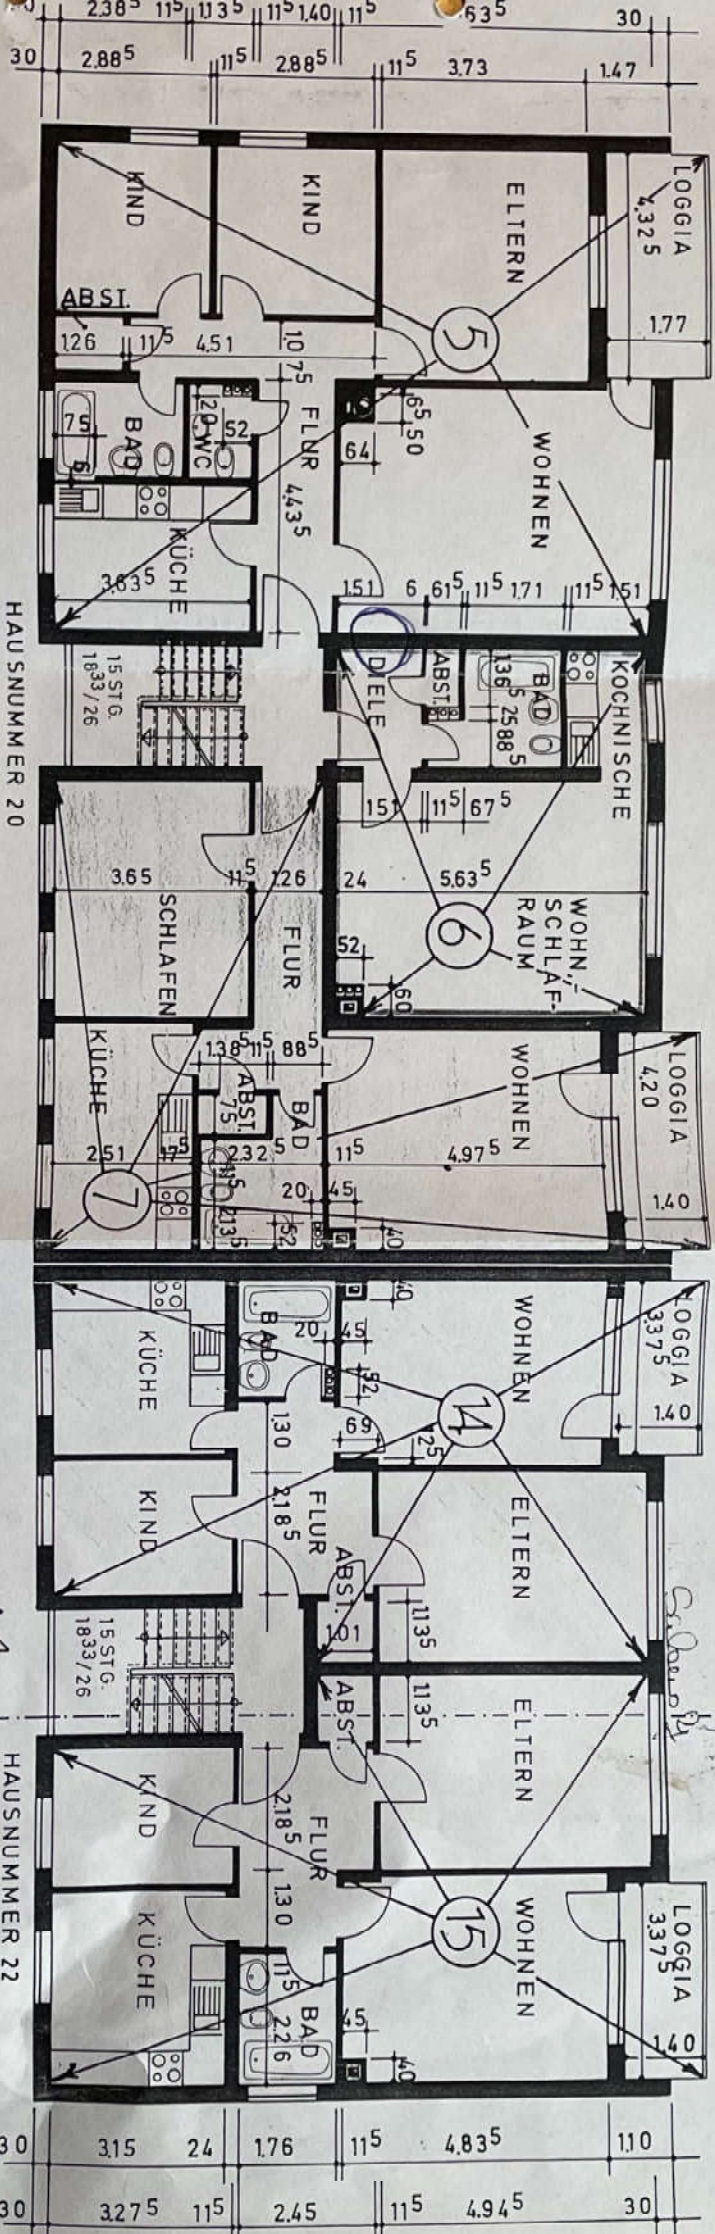