


A7



A9

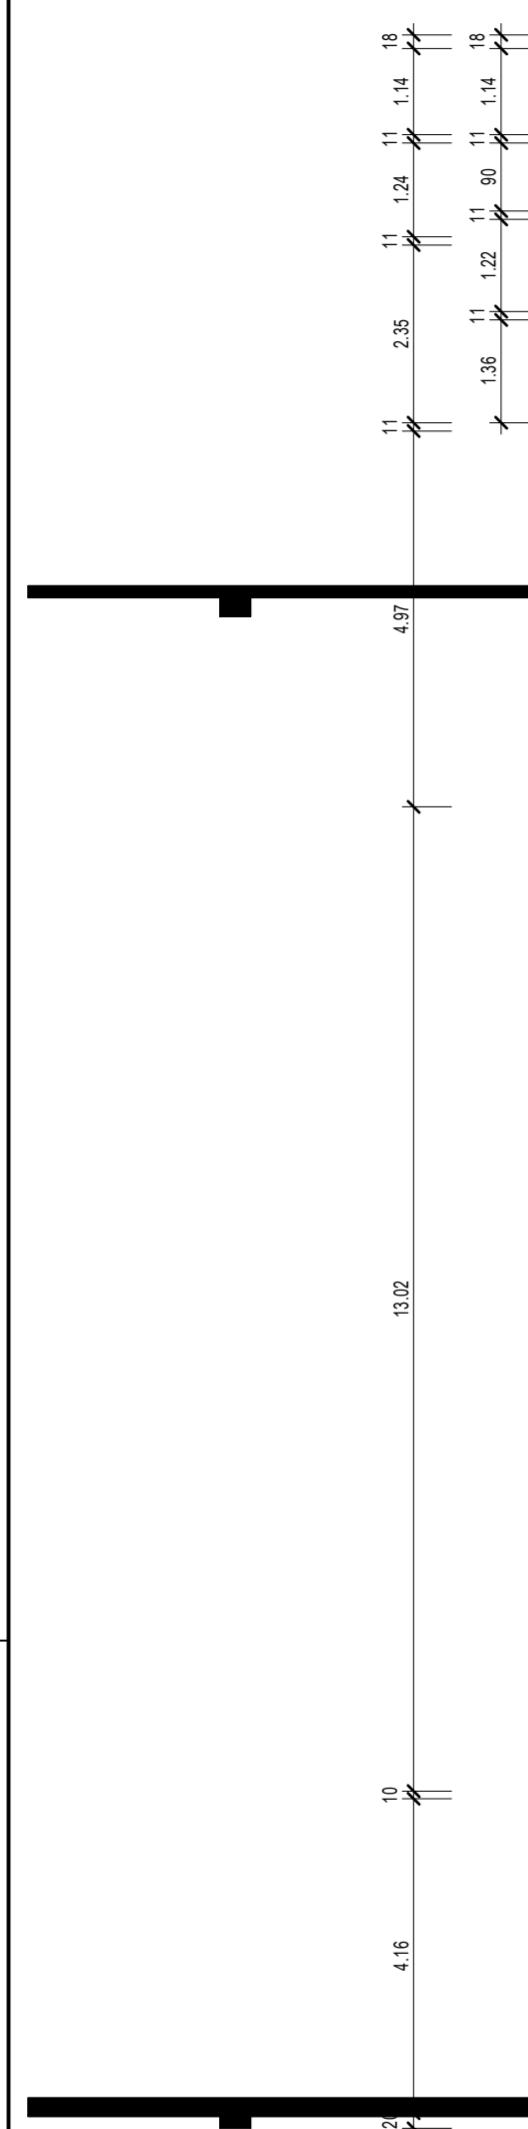

BESTANDSPLANUNG	
OBJEKT:	Büro- und Geschäftsgebäude Komplex A, C und D Waldstraße 23 63128 Dietzenbach
AUFRAGGEBER:	DDE 74 Ltd. P.O. BOX 650, 1st FLOOR St. Julian's Avenue, St. Peter Port Guernsey GY 1 37x
PLANUNG / ENTWURFSVERFASSER:	bpm - Ingenieurbüro für Baudienstleistungen Dipl.-Ing. Tobias Friedrich Flugweg 20, 98630 Orlastadt Tel. +49 3664 419385 bpm-friedrich@online.de Fax. +49 3664 419386 Mail: +49 174 3145858
PLAN:	GRUNDRISS - A 8 / OG
M 1:100	Projekt - NR: bpm_BD_0097.11/12
	DATUM: 25.06.2012